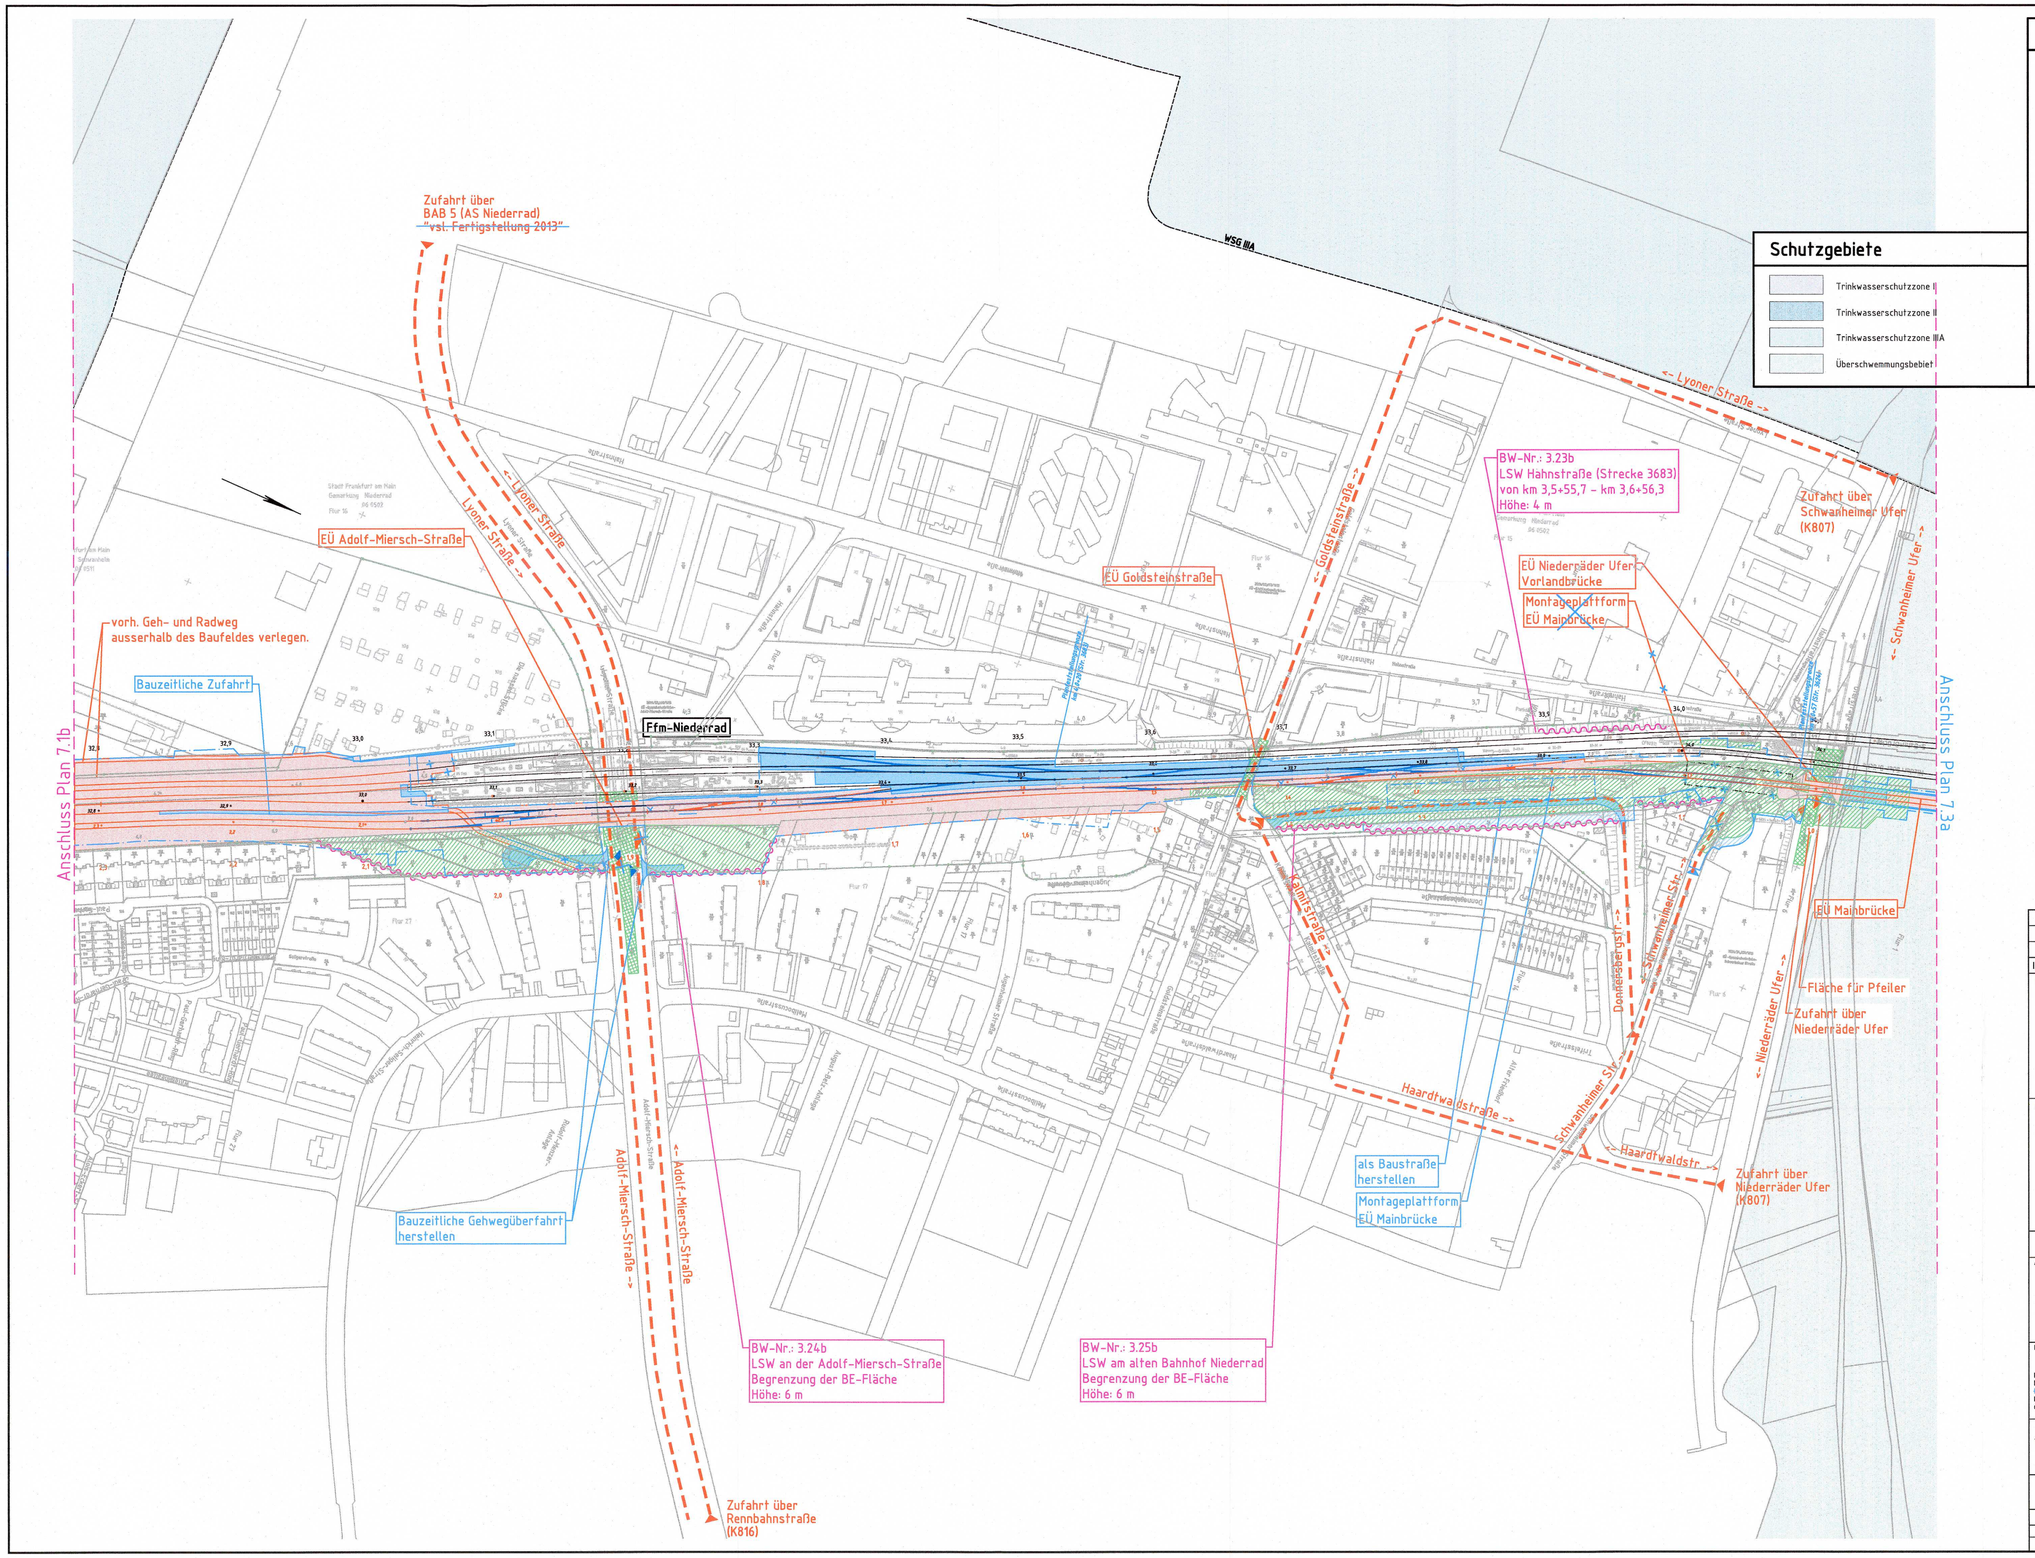

Allgemeine Zeichenerklärung

- Bestandsanlagen
- geplante Trassierung
- Grenze DB AG
- Baufeld
- Baustelleneinrichtungsfläche
- zwischenzeitliche Sperrung der öffentlichen Straße
- Baustraße
- Transportweg
- Anschluss an das öffentliche Straßennetz
- blaue Linien/blauer Text/blaue Schraffur Planänderung
- magenta Linien/Text/Schraffur = 2. Planänderung
- Bereich der wesentlichen baulichen Änderungen

Schutzgebiete

- Trinkwasserschutzzone I
- Trinkwasserschutzzone II
- Trinkwasserschutzzone IIIA
- Überschwemmungsbebiet

Anlage 7.2b – geändert

Index:	Änderungen bzw. Ergänzungen	Name:	Datum:
b	bauzeitliche Lärmschutzwände (LSW)	Klingenberg	30.11.2018
a	Baufeld infolge geänderter Trassierung	Tyralla	30.11.2015

(Genehmigungsvermerk des EBA)

Planfestgestellt gem. § 18 Abs. 1 AEG
am 04.10.2021
551ppwl165-2011#016
Eisenbahn-Bundesamt
Außenstelle Frankfurt/Saarbrücken
Im Auftrag
Dr. Harwart

Prüflaufdaten

Unterlage für eine Entscheidung nach § 18 AEG

Auftragnehmer:

Planverfasser:
DB Engineering & Consulting GmbH
Region Ost
Planung
Caroline-Michaelis-Straße 5-11
10115 Berlin
Bln. ~~20.07.2016~~ 30.11.2018 gez. I.V.J. Fahl
Ort, Datum, Unterschrift

laufende Nr.:
Auftrag-Nr.:

	Datum	Name
gez.	10/2012	Fellwock
bearb.	10/2012	Leichnitz
gepr.	10/2012	Klingenberg

Bauherr:
DB Netz AG
Regionalbereich Mitte - PD Frankfurt
Fachplanung-sonstige Gewerke LNP-MI-D-FFM
Pfarrer-Perabo-Platz 4
60326 Frankfurt/Main

Planung:
DB Projekt Bau GmbH Netz AG
Regionalbereich Mitte
(BV-MI-PR) LNG-MI-FIU
Hahnstraße 49
60528 Frankfurt/Main
Ffm. ~~05.06.2015~~ 30.11.2018 gez.I.V. R. Ditzen
Ort, Datum, Unterschrift

Plan-Nr. GP-0101-VA-BE-02
Planart: Genehmigungsplanung
Ursprung:
Blattgr.: 594 x 970
Einwirkungen (Lastmodelle): LM 71, SW/2 mit a = 1,00
Höhen- und Koordinatensystem: DB Referenznetz

Maßstab: 1:2000

Baustellenerschließung und Transportwege

Projekt: Umbau Knoten Ffm-Sportfeld, 2. Ausbaustufe
Strecke: Ffm Abzweig Gutleuthof – Mannheim – Pfingstberg (Str. 3657)

Bauwerksnummer					Brückennr.	Barcode
Strecke		Bestands-Kilometer		Kennzahl		
	x		x			