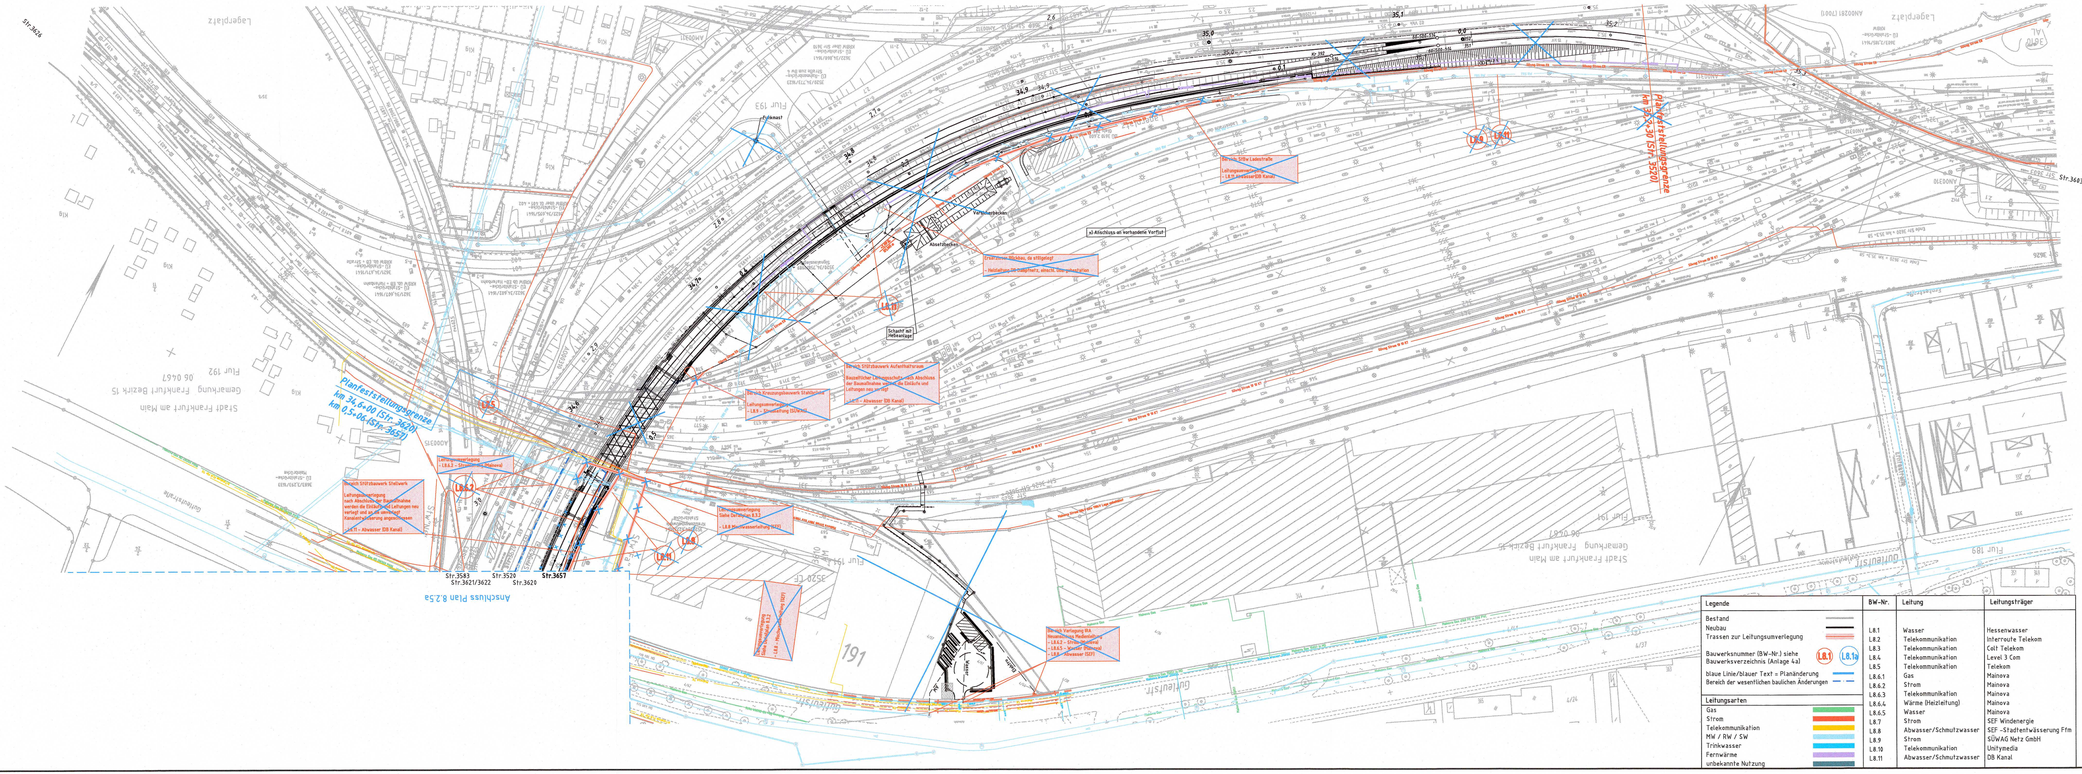

Str.3626
Lagerplatz
Flur 193
Funkmast
Flur 192
06 0467
Gemarkung Frankfurt Bezirk 15
Stadt Frankfurt am Main
Klg
Planfeststellungsgrenze
km 34,6+00 (Str. 3620)
km 0,5+06 (Str. 3657)
L8.5
L8.6.2
L8.8
L8.9
L8.11
Leitungsumverlegung
- L8.6.2 - Stromleitung (Mainova)
Bereich Stützbauwerk Stellwerk
Leitungsumverlegung
nach Abschluss der Baumaßnahme werden die Einläufe und Leitungen neu verlegt und an die umverlegt Kanalentwässerung angeschlossen
- L8.11 - Abwasser (DB Kanal)
Bereich Kreuzungsbauwerk Stahlbrücke
Leitungsumverlegung
- L8.9 - Stromleitung (SÜWAG)
Bereich Stützbauwerk Aufenthaltsraum
Bauzeitlicher Leitungsschutz, nach Abschluss der Baumaßnahme werden die Einläufe und Leitungen neu verlegt
- L8.11 - Abwasser (DB Kanal)
Leitungsumverlegung
Siehe Detailplan 8.3.2
- L8.8 Mischwasserleitung (SEF)
Versickerbecken
Absetzbecken
x) Anschluss an vorhandene Vorflut
Schacht mit Hebeanlage
Ersatzloser Rückbau, da stillgelegt
- Heizleitung DB Dampfnetz, einschl. Übergabestation
Bereich StBw Ladestraße
Leitungsumverlegung
- L8.11 Abwasser (DB Kanal)
Planfeststellungsgrenze
km 35,2+30 (Str. 3520)
34,6
34,7
34,8
34,9
35,0
35,1
35,2
35,3
0,0
0,1
0,4
0,5
Süwag Strom E8
Süwag Strom 10 10 K7
Str.3603
Ende Str 3620 = km 35,3+58
Str.3583
Str.3621/3622
Str.3520
Str.3620
Str.3657
Anschluss Plan 8.2.5a
Gutleutstraße
Flur 191
191
Wasser
Elektro
AW
Bereich Verlegung IRA
Neuanschluss Medienleitung
- L8.6.2 - Strom (Mainova)
- L8.6.5 - Wasser (Mainova)
- L8.8 Abwasser (SEF)
Mainova Gas
Gutleutstr.
Flur 189
Erntestraße

Anlage 8.2.6a
geändert

Legende	
Bestand	
Neubau	
Trassen zur Leitungsumverlegung	
Bauwerksnummer (BW-Nr.) siehe Bauwerksverzeichnis (Anlage 4a)	L8.1 L8.1a
blaue Linie/blauer Text = Planänderung	
Bereich der wesentlichen baulichen Änderungen	
Leitungsarten	
Gas	🟩
Strom	🟥
Telekommunikation	🟨
MW / RW / SW	🟦
Trinkwasser	🟦
Fernwärme	🟪
unbekannte Nutzung	■

BW-Nr.	Leitung	Leitungsträger
L8.1	Wasser	Hessenwasser
L8.2	Telekommunikation	Interroute Telekom
L8.3	Telekommunikation	Colt Telekom
L8.4	Telekommunikation	Level 3 Com
L8.5	Telekommunikation	Telekom
L8.6.1	Gas	Mainova
L8.6.2	Strom	Mainova
L8.6.3	Telekommunikation	Mainova
L8.6.4	Wärme (Heizleitung)	Mainova
L8.6.5	Wasser	Mainova
L8.7	Strom	SEF Windenergie
L8.8	Abwasser/Schmutzwasser	SEF -Stadtentwässerung Ffm
L8.9	Strom	SÜWAG Netz GmbH
L8.10	Telekommunikation	Unitymedia
L8.11	Abwasser/Schmutzwasser	DB Kanal

Index:	Änderungen bzw. Ergänzungen	Name:	Datum:
a	Bestandsabfrage 2015 aktualisiert, überarbeitet Plandarstellung gem. Neutrassierung Leitungsbetroffenheiten angepasst	Klingenberg	29.07.2016

(Genehmigungsvermerk des EBA)

Nur zur Information

Prüflaufdaten

Unterlage für eine Entscheidung nach § 18 AEG

Auftragnehmer:

Planverfasser:
DB
DB Engineering & Consulting GmbH
Region Mitte
Planung
Hahnstraße 52
60528 Frankfurt/Main
Ffm, ~~12.10.2012 gez. i.V. J. Fabi~~ 29.07.2016 gez. i.V. J. Fabi
Ort, Datum, Unterschrift

	Datum	Name
laufende Nr.:		
Auftrag-Nr.:		
gez.	10/2012	Fellwock
bearb.	10/2012	Klingenberg
gepr.	10/2012	Klingenberg

Bauherr:
DB NETZE
DB Netz AG
Regionalbereich Mitte - PD Frankfurt
~~Fachplanung sonstige Gewerke~~ I.NP-MI-D-FFM
Pfarrer-Perabo-Platz 4
60326 Frankfurt/Main

Planung:
DB NETZE
DB ~~ProjektBau GmbH~~ Netz AG
Regionalbereich Mitte
~~I.BV-MI-P(L)~~ I.NG-MI-F(1)
Hahnstraße 49
60528 Frankfurt/Main
Ffm, ~~12.10.2012 gez. i.V. R.Ditzen~~ 05.08.2016 gez. i.V. R. Ditzen
Ort, Datum, Unterschrift

Plan-Nr.: GP-0202-VA-LD-06-0

Planart: Genehmigungsplanung

Ursprung:

Blattgr.: 420 x 1350

Einwirkungen (Lastmodelle):

Höhen- und Koordinatensystem
DB Referenznetz

Maßstab:
1:1000

Leitungsbetroffenheiten Dritter

Strecke 3520 km 34,518 - km 35,445
Strecke 3657 km 0,585 - km 0,000

Projekt:

Umbau Knoten Ffm-Sportfeld, 2. Ausbaustufe

Strecke: Ffm Abzweig Gutleuthof - Mannheim - Pfingstberg (Str. 3657)

Bauwerksnummer					Brückennr.	Barcode
Strecke	×	Bestands-Kilometer	×	Kennzahl		