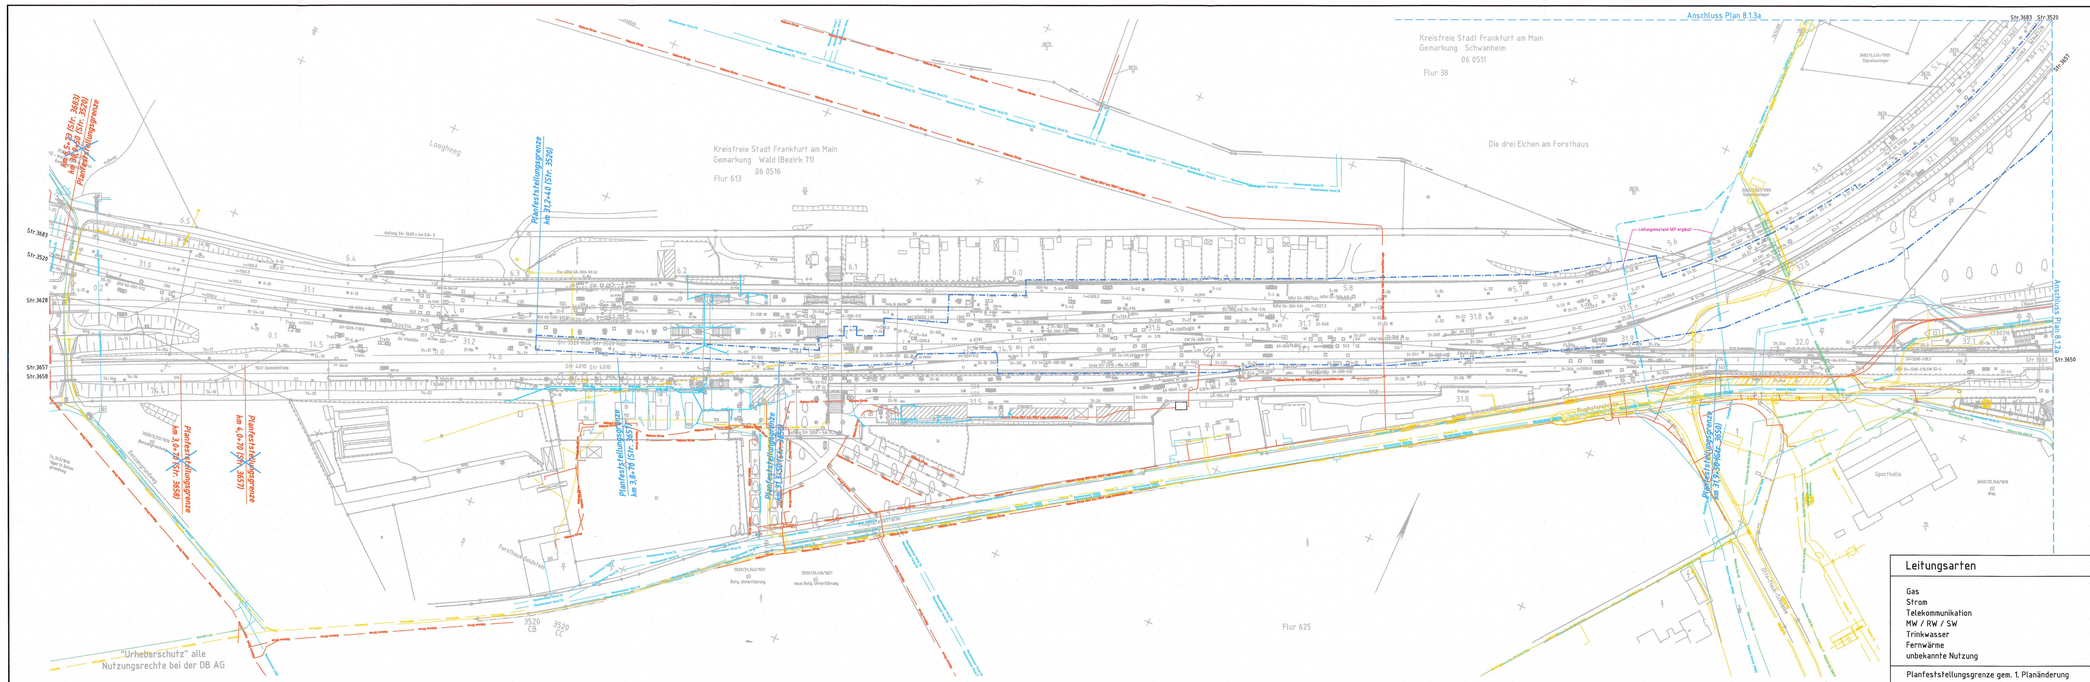

Anschluss Plan 8.1.3a
Anschluss Plan 8.1.2a
Str.3683
Str.3520
Str.3628
Str.3657
Str.3658
Str.3650
Kreisfreie Stadt Frankfurt am Main
Gemarkung Wald (Bezirk 71)
06 0516
Flur 613
Kreisfreie Stadt Frankfurt am Main
Gemarkung Schwanheim
06 0511
Flur 38
Die drei Eichen am Forsthaus
Loogheeg
Flur 625
Forsthaus Goldstein
Flughafenstraße
Sporthalle
Otto-Fleck-Schneise
Benzengrundweg
Planfeststellungsgrenze km 5,5+73 (Str. 3683) km 30,9+50 (Str. 3520)
Planfeststellungsgrenze km 31,2+40 (Str. 3520)
Planfeststellungsgrenze km 3,0+70 (Str. 3658)
Planfeststellungsgrenze km 4,0+70 (Str. 3657)
Planfeststellungsgrenze km 3,8+70 (Str. 3657)
Planfeststellungsgrenze km 31,3+50 (Str. 3650)
Planfeststellungsgrenze km 31,9+50 (Str. 3650)
Leitungsbestand SEF ergänzt
Mainova Strom
Hessenwasser VersLTG
Telekom TK
Unitymedia
Mainova Gas
3520 CB
3520 CC
"Urheberschutz" alle
Nutzungsrechte bei der DB AG
Leitungsarten
Gas
Strom
Telekommunikation
MW / RW / SW
Trinkwasser
Fernwärme
unbekannte Nutzung
Planfeststellungsgrenze gem. 1. Planänderung

Anlage 8.1.1b
ergänzt

Index:	Änderungen bzw. Ergänzungen	Name:	Datum:
b	Bestandsabfrage 2018 aktualisiert	Klingenberg	30.11.2018
a	Bestandsabfrage 2015 aktualisiert	Klingenberg	29.07.2016

(Genehmigungsvermerk des EBA)

Nur zur Information

Prüflaufdaten

Unterlage für eine Entscheidung nach § 18 AEG

Auftragnehmer:

Planverfasser:
DB Engineering & Consulting GmbH
Region Ost
Planung
Caroline-Michaelis-Straße 5-11
10115 Berlin
Bln, ~~29.07.2016~~ 30.11.2018 gez. i.V. J. Fabi
Ort, Datum, Unterschrift

laufende Nr.:
Auftrag-Nr.:

	Datum	Name
gez.	03/2012	Fellwock
bearb.	03/2012	Klingenberg
gepr.	03/2012	Klingenberg

Bauherr:
DB NETZE
DB Netz AG
Regionalbereich Mitte - PD Frankfurt
~~Fachplanung sonstige Gewerke~~ I.NP-MI-D-FFM
Pfarrer-Perabo-Platz 4
60326 Frankfurt/Main

Planung:
DB NETZE
DB ~~ProjektBau GmbH~~ Netz AG
Regionalbereich Mitte
~~(BV-MI-P(L)~~ I.NG-MI-F(1)
Hahnstraße 49
60528 Frankfurt/Main
Ffm, ~~05.08.2016~~ 30.11.2018 gez.i.V. R. Ditzen
Ort, Datum, Unterschrift

Plan-Nr.: GP-0101-VA-LT-01-0
Planart: Genehmigungsplanung
Ursprung:
Blattgr.: 420 x 1540

Maßstab: 1:1000

Leitungslageplan - Bestand
Strecke 3520 km 30,957 - km 32,205
Strecke 3657 km 4,185 - km 2,939
Strecke 3650 km 31,390 - km 32,151

Einwirkungen (Lastmodelle):

Höhen- und Koordinatensystem
DB Referenznetz

Projekt: Umbau Knoten Ffm-Sportfeld, 2. Ausbaustufe
Strecke: Ffm Abzweig Gutleuthof - Mannheim - Pfingstberg (Str. 3657)

Bauwerksnummer					Brückennr.	Barcode
Strecke		Bestands-Kilometer		Kennzahl		
	×		×			