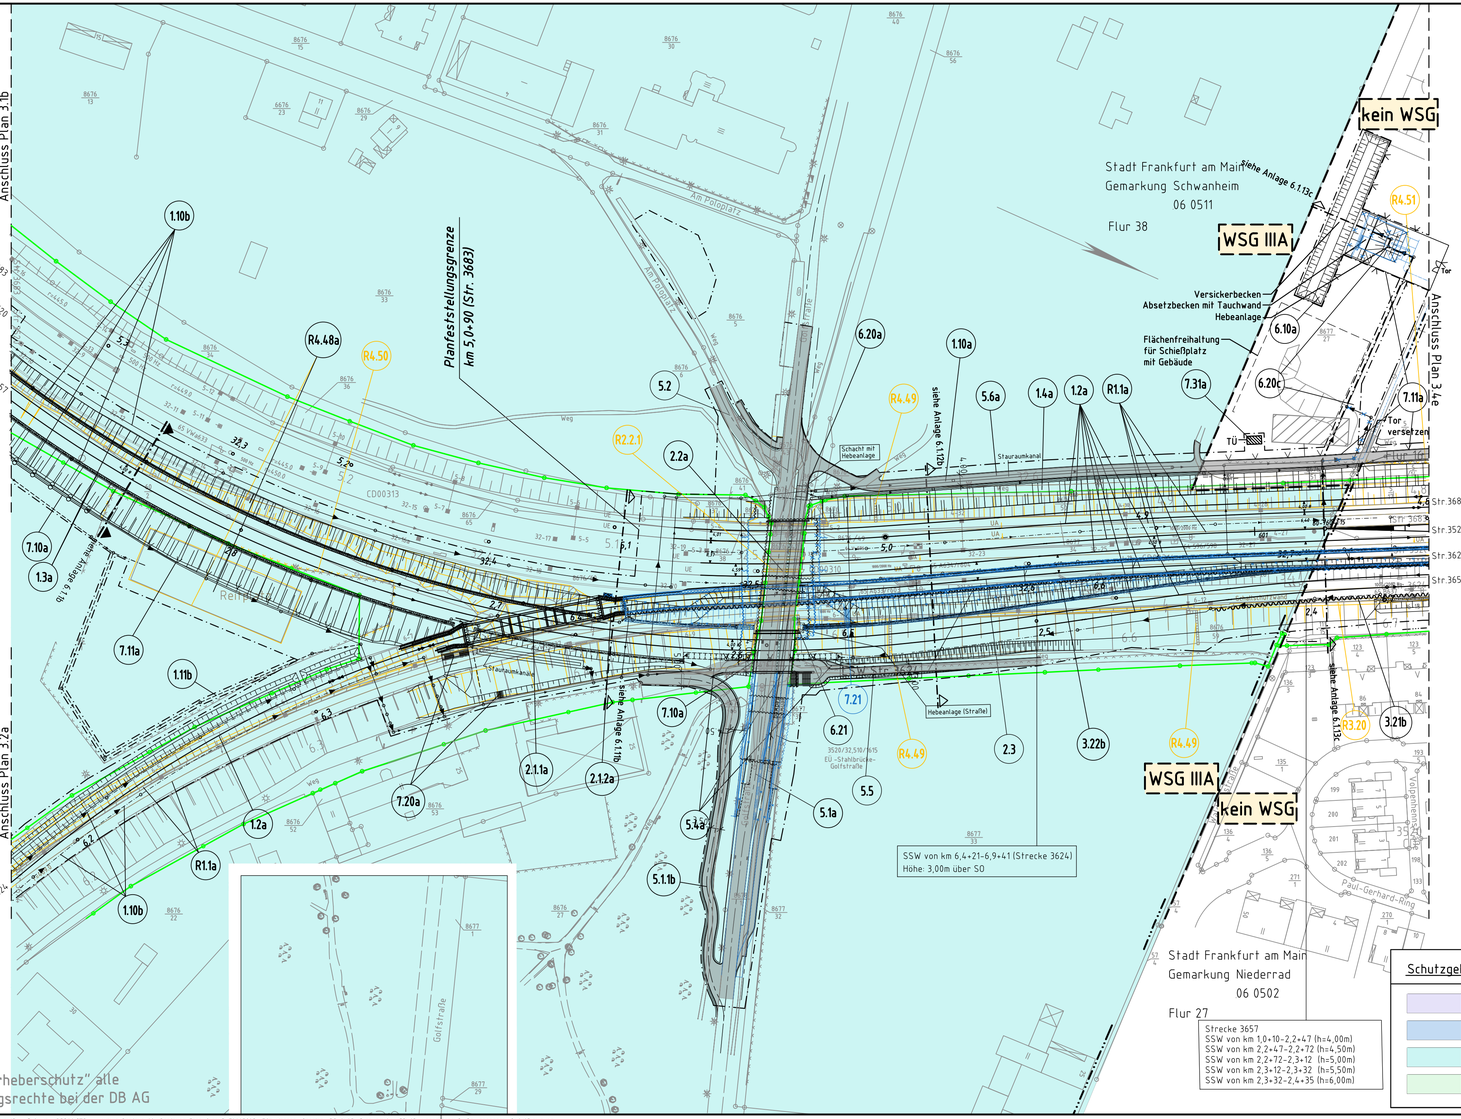

"Urheberschutz" alle Nutzungsrechte bei der DB AG

Legende

- Bestand
- ~~Neubau~~ — Neubau gemäß Planfeststellungsbeschluss
- Rückbau
- ~~Zur Information~~
- Grenze DB AG
- Grenze WSG-Zone
- Schallschutzwand (SSW)
- Stützwand
- Spundwand
- Zaun
- Tiefenentwässerung mit Reinigungsöffnung
- Sammelleitung mit Fließrichtung
- Bahngraben
- Mulde
- Änderung/~~Neubau~~ Verkehrsflächen
- R1 ~~1.2~~ 1.2a ~~1.2b~~ Bauwerksnummer siehe Bauwerksverzeichnis (Anlage 4)
- blaue Linien/blauer Text/blaue Schraffur
- ~~= Planänderung~~ 2. Planänderungsverfahren
- ~~magenta Linien/Text/Schraffur~~
- ~~= 2. Planänderung~~
- ~~= 3. Planänderung~~
- Bereich der wesentlichen baulichen Änderungen

Schutzgebiete

- Trinkwasserschutzzone I
- Trinkwasserschutzzone II
- Trinkwasserschutzzone IIIA
- Überschwemmungsbebiet

Anlage 3.3e

Index:	Änderungen bzw. Ergänzungen	Name:	Datum:
e	2. Planänderung nach Planfeststellung: Antragsfassung	Witkowski	30.11.2023
d	bleibt frei		
c	Sammelleitung korrigiert, Tauchwand ergänzt	Klingenberg	25.05.2020
b	Streckenentwässerung, bauzeitliche EW, FW-Zufahrt, Entw.ltg. am Schießplatz, SSW	Klingenberg	30.11.2018
a	Umplanung Trassierung, Erdbau, Entwässerung, Straßenbau, Brückenbauwerke	Klingenberg	29.07.2016

(Genehmigungsvermerk des EBA)

Prüflaufdaten

Unterlage für eine Entscheidung nach § 18 AEG

Auftragnehmer:

Planverfasser:
DB Engineering & Consulting GmbH
~~Region Ost~~ Planung Ost
~~Planung~~ LTD-O-P-O-V
Caroline-Michaelis-Straße 5-11
10115 Berlin
Bln ~~25.05.2020 gez.i.V.J.Fab~~ 30.11.2023 i.V.J. Schneider
Ort, Datum, Unterschrift

laufende Nr.:
Auftrag-Nr.:

	Datum	Name
gez.	10/2012	Fellwock
bearb.	10/2012	Klingenberg
gepr.	10/2012	Klingenberg

Bauherr:
DB Netz AG
~~Regionalbereich Mitte~~ ~~PO Frankfurt~~ Anlagen- und Instandhaltungsmanagement Mitte
~~INP-M-D-FFM~~ INA-M
Pfarrer-Perabo-Platz 4
60326 Frankfurt/Main

Planung:
DB Netz AG
~~Regionalbereich Mitte~~ Infrastrukturprojekte Mitte
~~ING-M-FFB~~ INI-M-M-S
Hahnstraße 49
60528 Frankfurt/Main
Ffm ~~25.05.2020 gez.i.V.R.Ditzen~~ 30.11.2023 gez.i.V. Marco Asseng
Ort, Datum, Unterschrift

GP-0103-VA-LP-03-0
Plan-Nr.:
Planart: Genehmigungsplanung
Ursprung:
Blattgr.: 420 x 970
Einwirkungen (Lastmodelle):
Höhen- und Koordinatensystem: DB Referenznetz

Maßstab: 1:1000

Lageplan

Strecke 3520 km 32,205 – km 32,750
Strecke 3657 km 2,939 – km 2,354
Strecke 3624 km 6,171 – km 6,718

Projekt:
Strecke:

Umbau Knoten Ffm-Sportfeld, 2. Ausbaustufe

Ffm Abzweig Gutleuthof – Mannheim – Pfingstberg (Str. 3657)

Bauwerksnummer					Brückennr.	Barcode
Strecke		Bestands-Kilometer		Kennzahl		
	×		×			

29.11.2023 11:07 WitkowskiP @ 24.1s DB300.CTB Vault-Projekt: 02_Projekte\Frankfurt\P-F000792P_Ffm-Knoten_Stadion_BS-2\05_Planung\04_GP\03_Lageplane\3_3e_geandert_BL0103.dwg / p