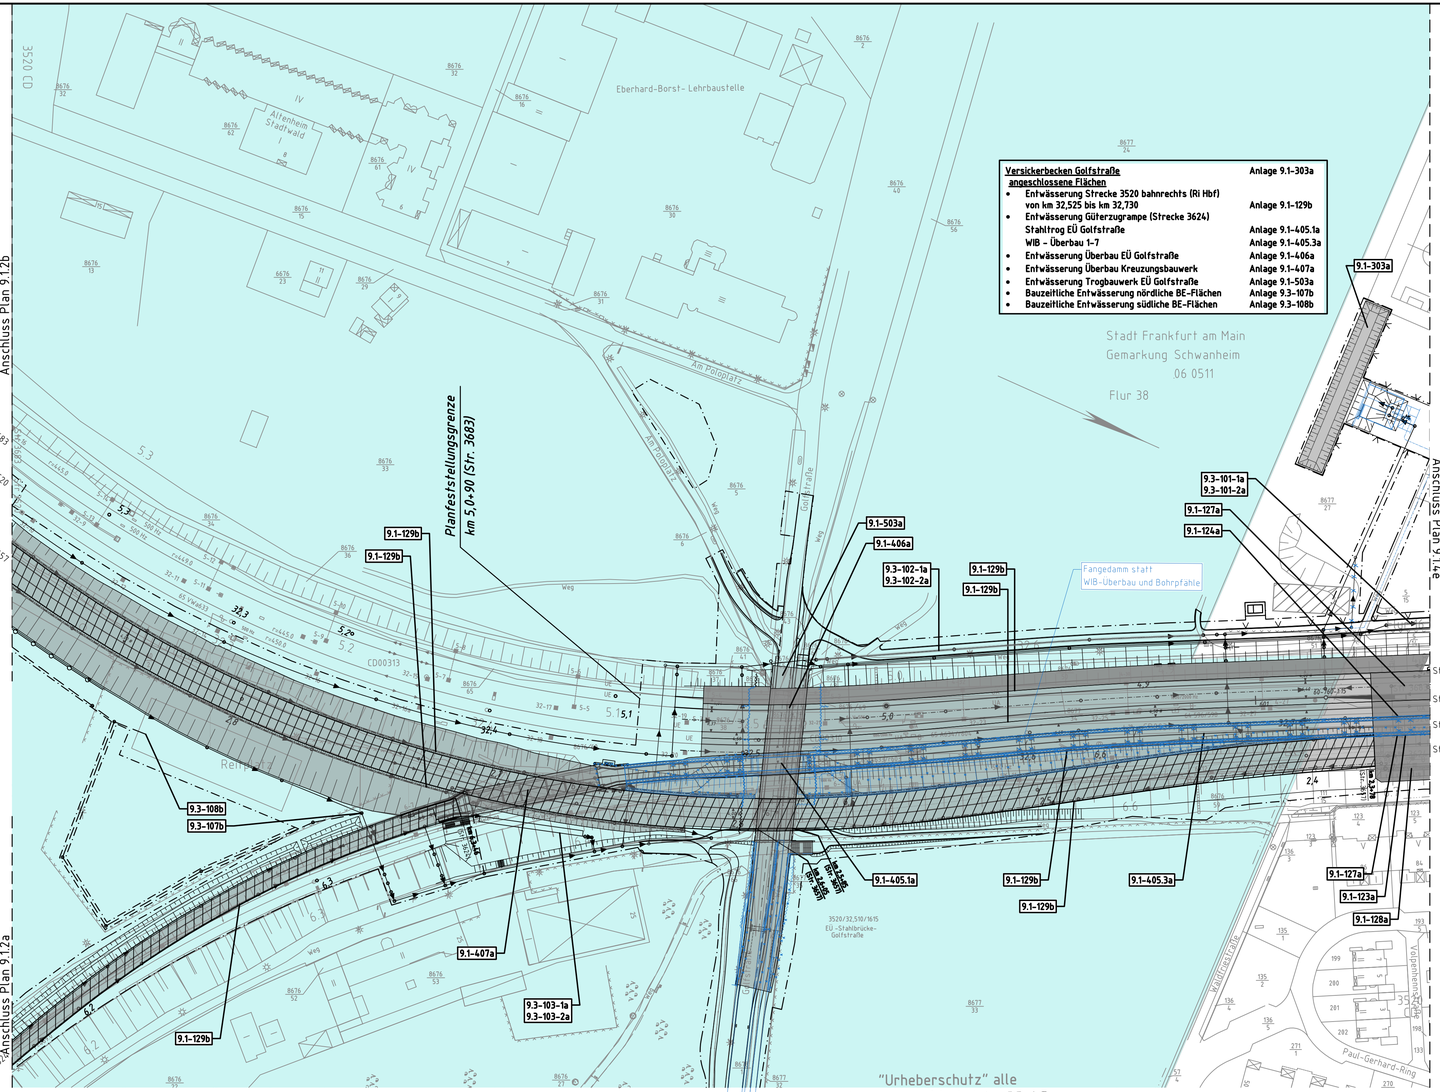

"Urheberschutz" alle Nutzungsrechte bei der DB AG

Legende

- Bestand
- ~~Neubau~~ Neubau gemäß Planfeststellungsbeschluss
- ~~2. Planänderung~~ 2. Planänderungsverfahren
- Bereich der wesentlichen baulichen Änderungen
- Tiefenentwässerung mit Reinigungsöffnung
- Sammelleitung mit Fließrichtung
- bauzeitliche Entwässerung
- Sickerschlitz mit Vollsickerrohr
- Sickerschlitz
- Böschung
- Spundwand
- Trinkwasserschutzzone I
- Trinkwasserschutzzone II
- Trinkwasserschutzzone IIIA
- Überschwemmungsgebiet
- Tondichtungsbahn (TDB)
- Kunststoffdichtungsbahn (KDB)
- Sammelleitung ×) – mit Anschluss an vorhandene Vorflut
- Dezentrale Versickerung ×) – Bahngraben – Rigolenversickerung mit/ohne Rohr (Sickerschlitz)
- Zentrale Versickerung ×) – Versickerungsanlagen
- 9.1-124a Nachweise der Entwässerung ×)

×) gilt in Verbindung mit den wassertechnischen Berechnungen der Anlage 9a

Anlage 9.1.3e

Index	Änderungen bzw. Ergänzungen	Name:	Datum:
e	2. Planänderung nach Planfeststellung: Antragsfassung	Witkowski	30.11.2023
d	bleibt frei		
c	bleibt frei		
b	Abgleich mit Anlage 9.1-129b, bauzeitliche Entwässerung, Verkehrsanlagen	Klingenberg	30.11.2018
a	Plan neu zugelegt	Klingenberg	29.07.2016

(Genehmigungsvermerk des EBA)

Prüfaufdaten

Unterlage für eine Entscheidung nach § 18 AEG

Auftragnehmer:

Planverfasser:
DB Engineering & Consulting GmbH
~~Region Ost~~ Planung Ost
~~Planung~~ ITD-O.A-P-O-V
Caroline-Michaelis-Straße 5–11
10115 Berlin
Bln, ~~30.11.2018 ger.i.V.i.Fabi~~ 30.11.2023 i.V.J. Schneider
Ort, Datum, Unterschrift

laufende Nr.:
Auftrag-Nr.:

	Datum	Name
gez.	07/2016	Fellwock
bearb.	07/2016	Kratzer
gepr.	07/2016	Klingenberg

Bauherr:
DB Netz AG
~~Regionalbereich Mitte~~ PO Frankfurt Anlagen- und Instandhaltungsmanagement
~~I.NF-Mi-O.FFM~~ I.NA-Mi
Pfarrer-Perabo-Platz 4
60326 Frankfurt/Main

Planung:
DB Netz AG
~~Regionalbereich Mitte~~ Infrastrukturpflegeamt Mitte
~~I.NG-Mi-FfM~~ I.NI-Mi-M-S
Hahnstraße 49
60528 Frankfurt/Main
Ffm, ~~30.11.2018 ger.i.V.-S. Dörzer~~ 30.11.2023 ger.i.V. Marco Asseng
Ort, Datum, Unterschrift

Datum: 2023.11.30 12:50:22 +01'00'
2023.11.30 22:07:43 +01'00'

Plan-Nr.:
Planart: Genehmigungsplanung
Ursprung:
Blattgr.: 420 x 970
Einwirkungen (Lastmodelle):
Höhen- und Koordinatensystem: DB Referenznetz

Maßstab: 1:1000

Lageplan Entwässerung

Strecke 3520 km 32,205 – km 32,750
Strecke 3657 km 2,939 – km 2,354
Strecke 3624 km 6,171 – km 6,718

Projekt:
Strecke:

Umbau Knoten Ffm-Sportfeld, 2. Ausbaustufe

Ffm Abzweig Gutleuthof – Mannheim – Pfingstberg (Str. 3657)

Bauwerksnummer				Brückennr.	Barcode
Strecke		Bestands-Kilometer		Kennzahl	
	×		×		